

PLAN GENERAL D'AFFECTATION



0 250m ECHELLE 1:5000

1

Approuvé par la Municipalité de Prilly

dans la séance du : 1er avril 2019

Alain Gilliéron, Syndic

2

Soumis à l'enquête publique

du : 3 avril 2019

au : 2 mai 2019

Joëlle Mojonnet, Secrétaire municipale

3

Adopté par le Conseil communal de Prilly

dans la séance du : 18 novembre 2019

Daniel Oertli, Président

4

Approuvé par le Département compétent

le : 10 JUIN 2020

La Cheffe du Département :

5

Entré en vigueur,

le : 10 JUIN 2020

En rouge : modifications suite aux amendements apportés par le Conseil communal dans ses séances du : 28.10.2019 et 18.11.2019

22 mars 2019 **maj 18 nov. 2019**

09110-PGA-adopt-5000-191203-jm

urbaplan

LEGENDE

— — — limite communale

— — — périmètre du plan général d'affectation

■ zone d'habitation de forte densité A (IUS 1.8)

■ zone d'habitation de forte densité B (IUS 1.5)

■ zone d'habitation de moyenne densité A (IUS 1)

■ zone d'habitation de moyenne densité B (IUS 0.65)

■ zone d'habitation de faible densité (IOS 1/7)

■ zone de site construit protégé

■ zone d'activités (IM 8)

■ zone d'activités artisanales (IOS 0.35)

■ zone d'installations (para-)publiques A (art. 15 LAT)

■ zone d'installations (para-)publiques B (art. 18 LAT) / secteur à vocation écologique

■ zone ferroviaire

■ zone agricole

■ aire forestière

~~~~~ délimitation de l'aire forestière selon le plan de constatation de nature forestière validé le 21 mars 2019 par l'inspecteur des forêts du 18<sup>ème</sup> arrondissement

~~— — —~~ ~~périmètre d'application de l'article 2.44~~  
~~secteur du Centre~~

■ ~~DN~~ secteurs de restriction liés aux dangers d'inondation

■ parcelle concernée par la garantie de la disponibilité des terrains à bâtir

A TITRE INDICATIF

■ plans spéciaux légalisés

■ périmètre régi par RPE du 15 décembre 1951

■ régions archéologiques

— — — itinéraires pédestres et cyclables à l'inventaire cantonal

~~— — —~~ ~~chemin des Chalets~~

● cèdre protégé par un PEC

— — — voies de communication historiques d'importance nationale (IVS) avec substance

— — — emprise souterraine réservée des CFF


■ modifications de zone

## Liste des plans spéciaux légalisés (à titre indicatif)

| N° |      | Nom                          | Approbation |
|----|------|------------------------------|-------------|
| 2  | PEP  | "Centre de Prilly Section I" | 04.07.1967  |
| 5  | PEP  | "Chemin du Viaduc"           | 18.11.1970  |
| 6  | PEP  | "Château - Broye"            | 04.11.1981  |
| 8  | PQ   | "Chasseur-Vallombreuse"      | 16.12.1988  |
| 9  | PQ   | "Confrérie-Accacias"         | 04.01.1991  |
| 10 | PQ   | "En Broye"                   | 02.02.1994  |
| 11 | PQ   | "Les Lauriers"               | 07.09.1994  |
| 12 | PQ   | "Vieux Tilleul"              | 30.11.1994  |
| 14 | PQ   | "Les Platanes"               | 13.12.1996  |
| 15 | MPGA | "Corminjoz"                  | 17.08.1999  |
| 16 | PQ   | "Prilly-Chasseur"            | 20.08.2010  |
| 17 | PPA  | "Pré Bournaud Sud"           | 24.02.2011  |
| 18 | PAC  | "Hôpitaux Cery"              | 22.11.2013  |
| 19 | PPA  | "Corminjoz Nord"             | 09.10.2014  |
| 20 | PPA  | "Fleur-de-Lys"               | 14.07.2015  |
| 21 | PAC  | "Malley Centre sportif"      | 11.05.2016  |
| 22 | PQ   | "Malley - Gare"              | 09.02.2017  |

## Liste des plans spéciaux modifiés (à titre indicatif)

| N° |     | Nom                      | Approbation |
|----|-----|--------------------------|-------------|
| 1  | PQ  | "Aux Flumeaux"           | 25.07.1955  |
| 3  | PQ  | "Grand - Pré"            | 30.10.1964  |
| 4  | PEP | "Chablais"               | 16.08.1972  |
| 7  | PQ  | "Sous le Désert"         | 25.11.1988  |
| 13 | PQ  | "Grand-Vignes - Floréal" | 30.05.1996  |

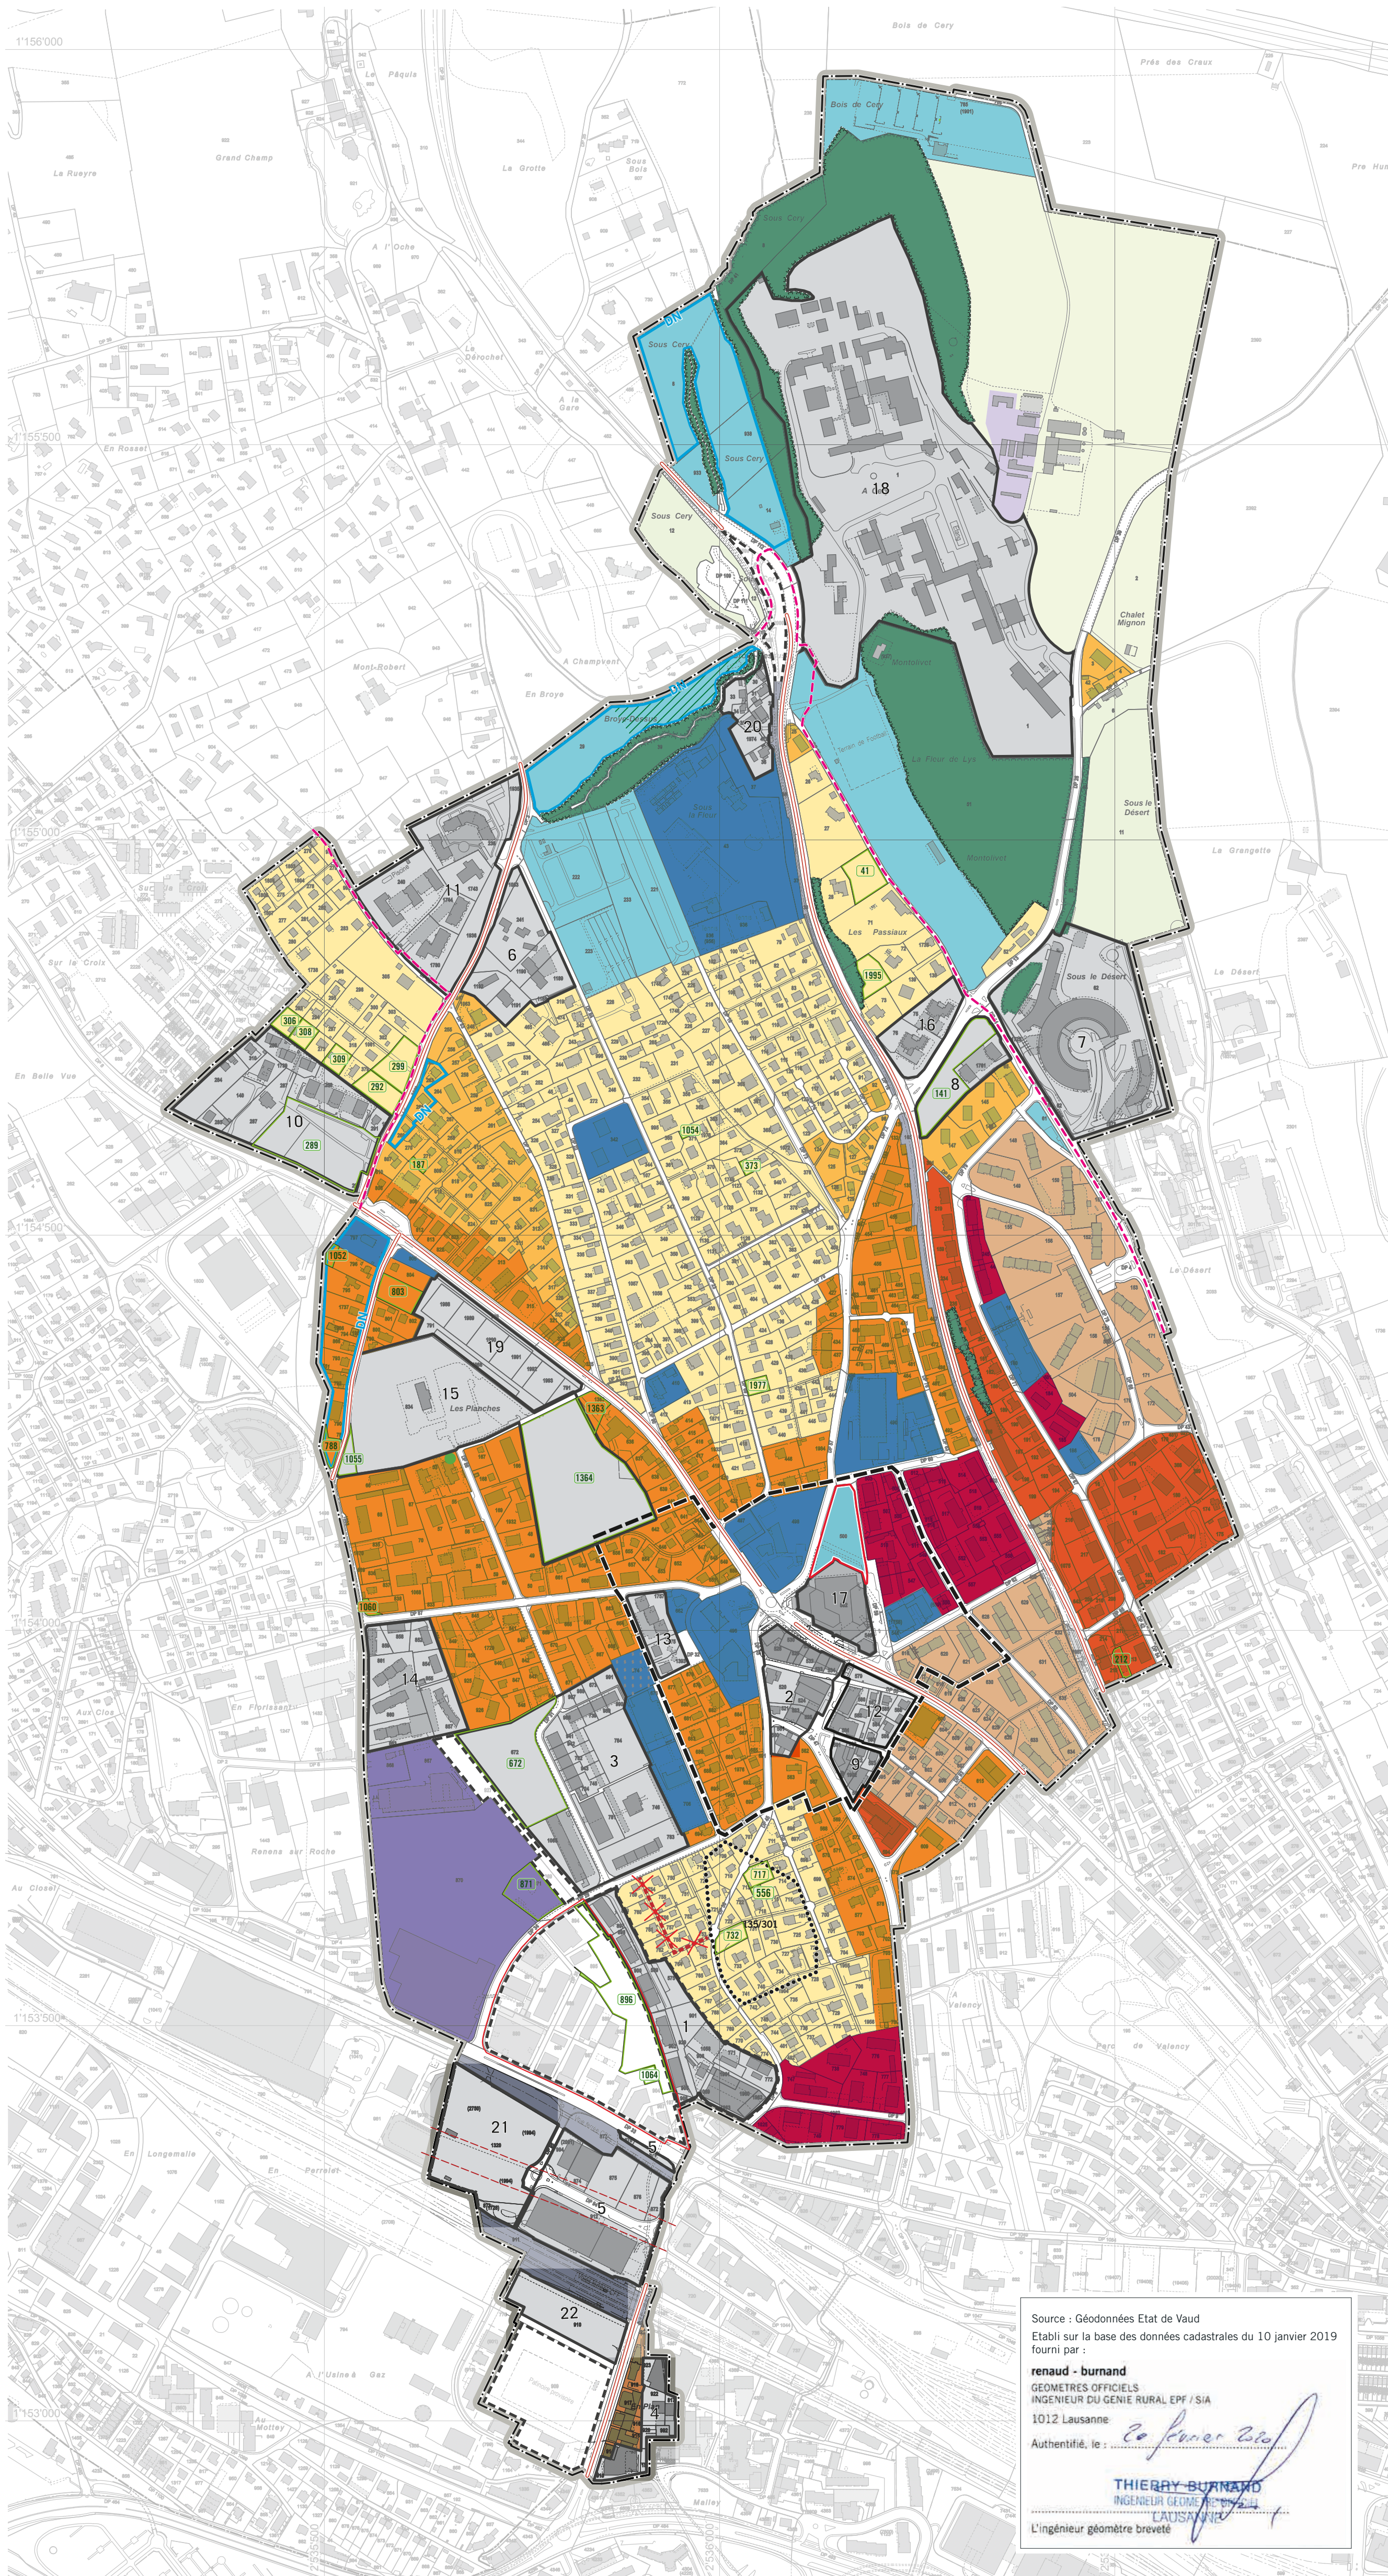

Source : Géodonnées Etat de Vaud  
Etabli sur la base des données cadastrales du 10 janvier 2019  
fourni par :

renaud - burnand  
GEOMETRES OFFICIELS  
INGENIEUR DU GENIE RURAL EPF / SIA  
1012 Lausanne  
Authentifié, le : 20 février 2020  
  
THIERRY BURNAND  
INGENIEUR GEOMETRE OFFICIEL  
LAUSANNE  
L'ingénieur géomètre breveté