




ABROGATION PARTIELLE DU PLAN D'AFFECTATION CANTONAL

PAC 331 "HOPITAUX CERY"

approuvé le 22 novembre 2013

Seuls les éléments identifiés en rouge font l'objet de l'abrogation partielle

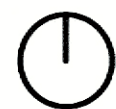

0 m 20 m

ECHELLE 1:500

1
Le Centre Hospitalier Universitaire Vaudois (CHUV)

Lausanne, le : 15.08.2017

CHUV
Professeur Pierre-François Leyvraz
Directeur général
Bugnon 21/06/284
1011 Lausanne

Le Directeur Général du CHUV
Professeur Pierre-François Leyvraz :

2
Soumis à l'enquête publique à Prilly

du : 18.11.2017 au : 17.12.2017

L'attestent au nom de la Municipalité

CHUV
La Directrice des Constructions,
Ingénierie, Technique et Sécurité
Catherine BORGHINI POLIER

Le Syndic :
Alain Gillièron

La Secrétaire :
Joëlle Mojonnet

3
Approuvé par le Département compétent

Lausanne, le : **12 MARS 2019**



La Cheffe du Département :

Octobre 2018

16055_VD_Prilly_Car_Fleur_Lys_500_Approb_181011_MFA_cro


Parcelle n°	Propriétaires	Surfaces en m ² * (comprise dans PAC)
2000	Commune de Prilly	102

*Surfaces sous réserve d'abornement définitif

urbaplan

PLAN DES ZONES - ECHELLE 1:3'000

0 m 150 m

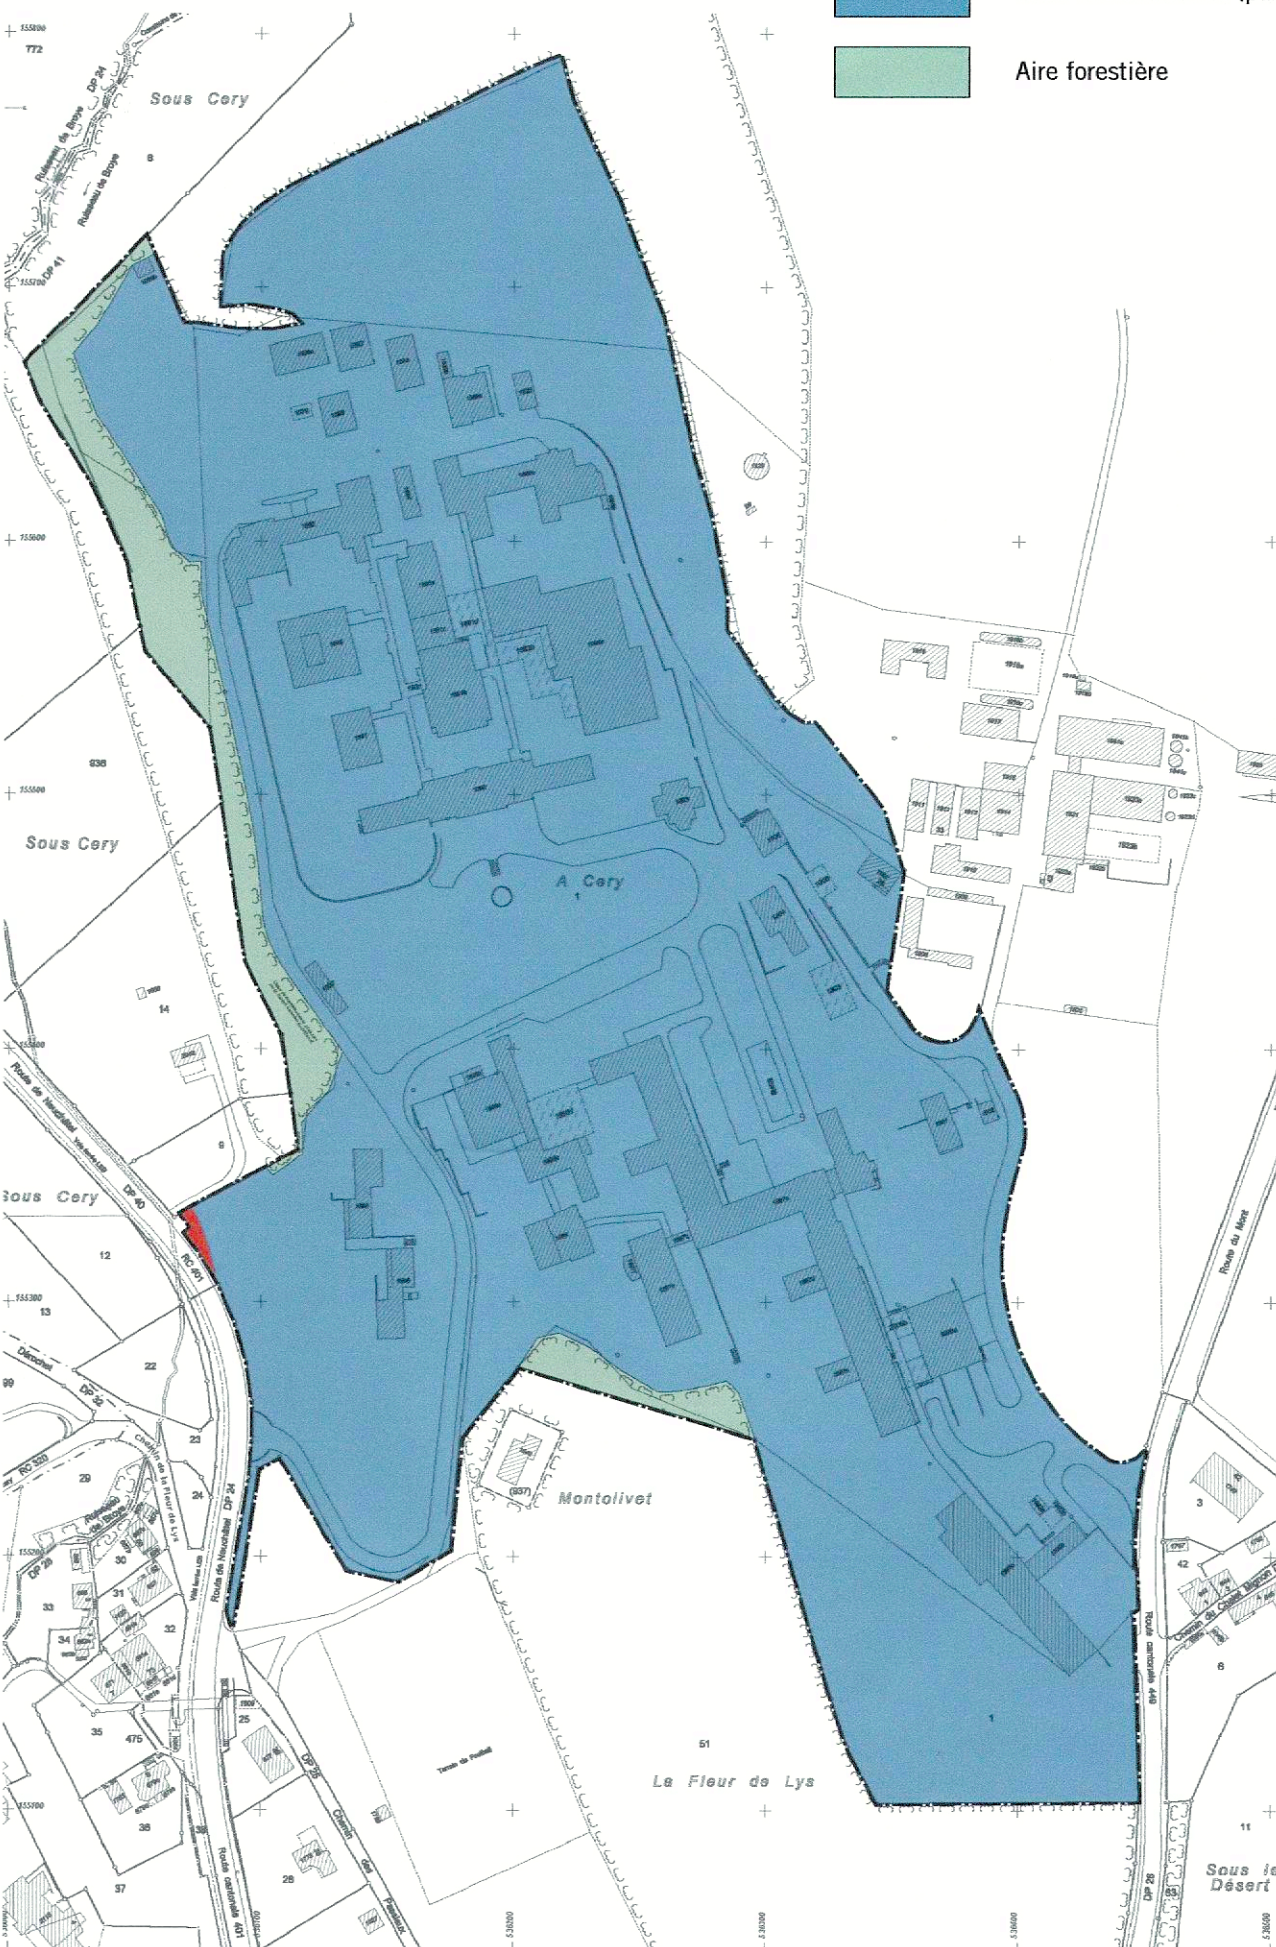


LEGENDE



Périmètre abrogé




Zone d'installations (para-) publiques

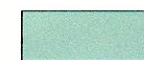

Aire forestière

ECHELLE 1:500

0 m 20 m

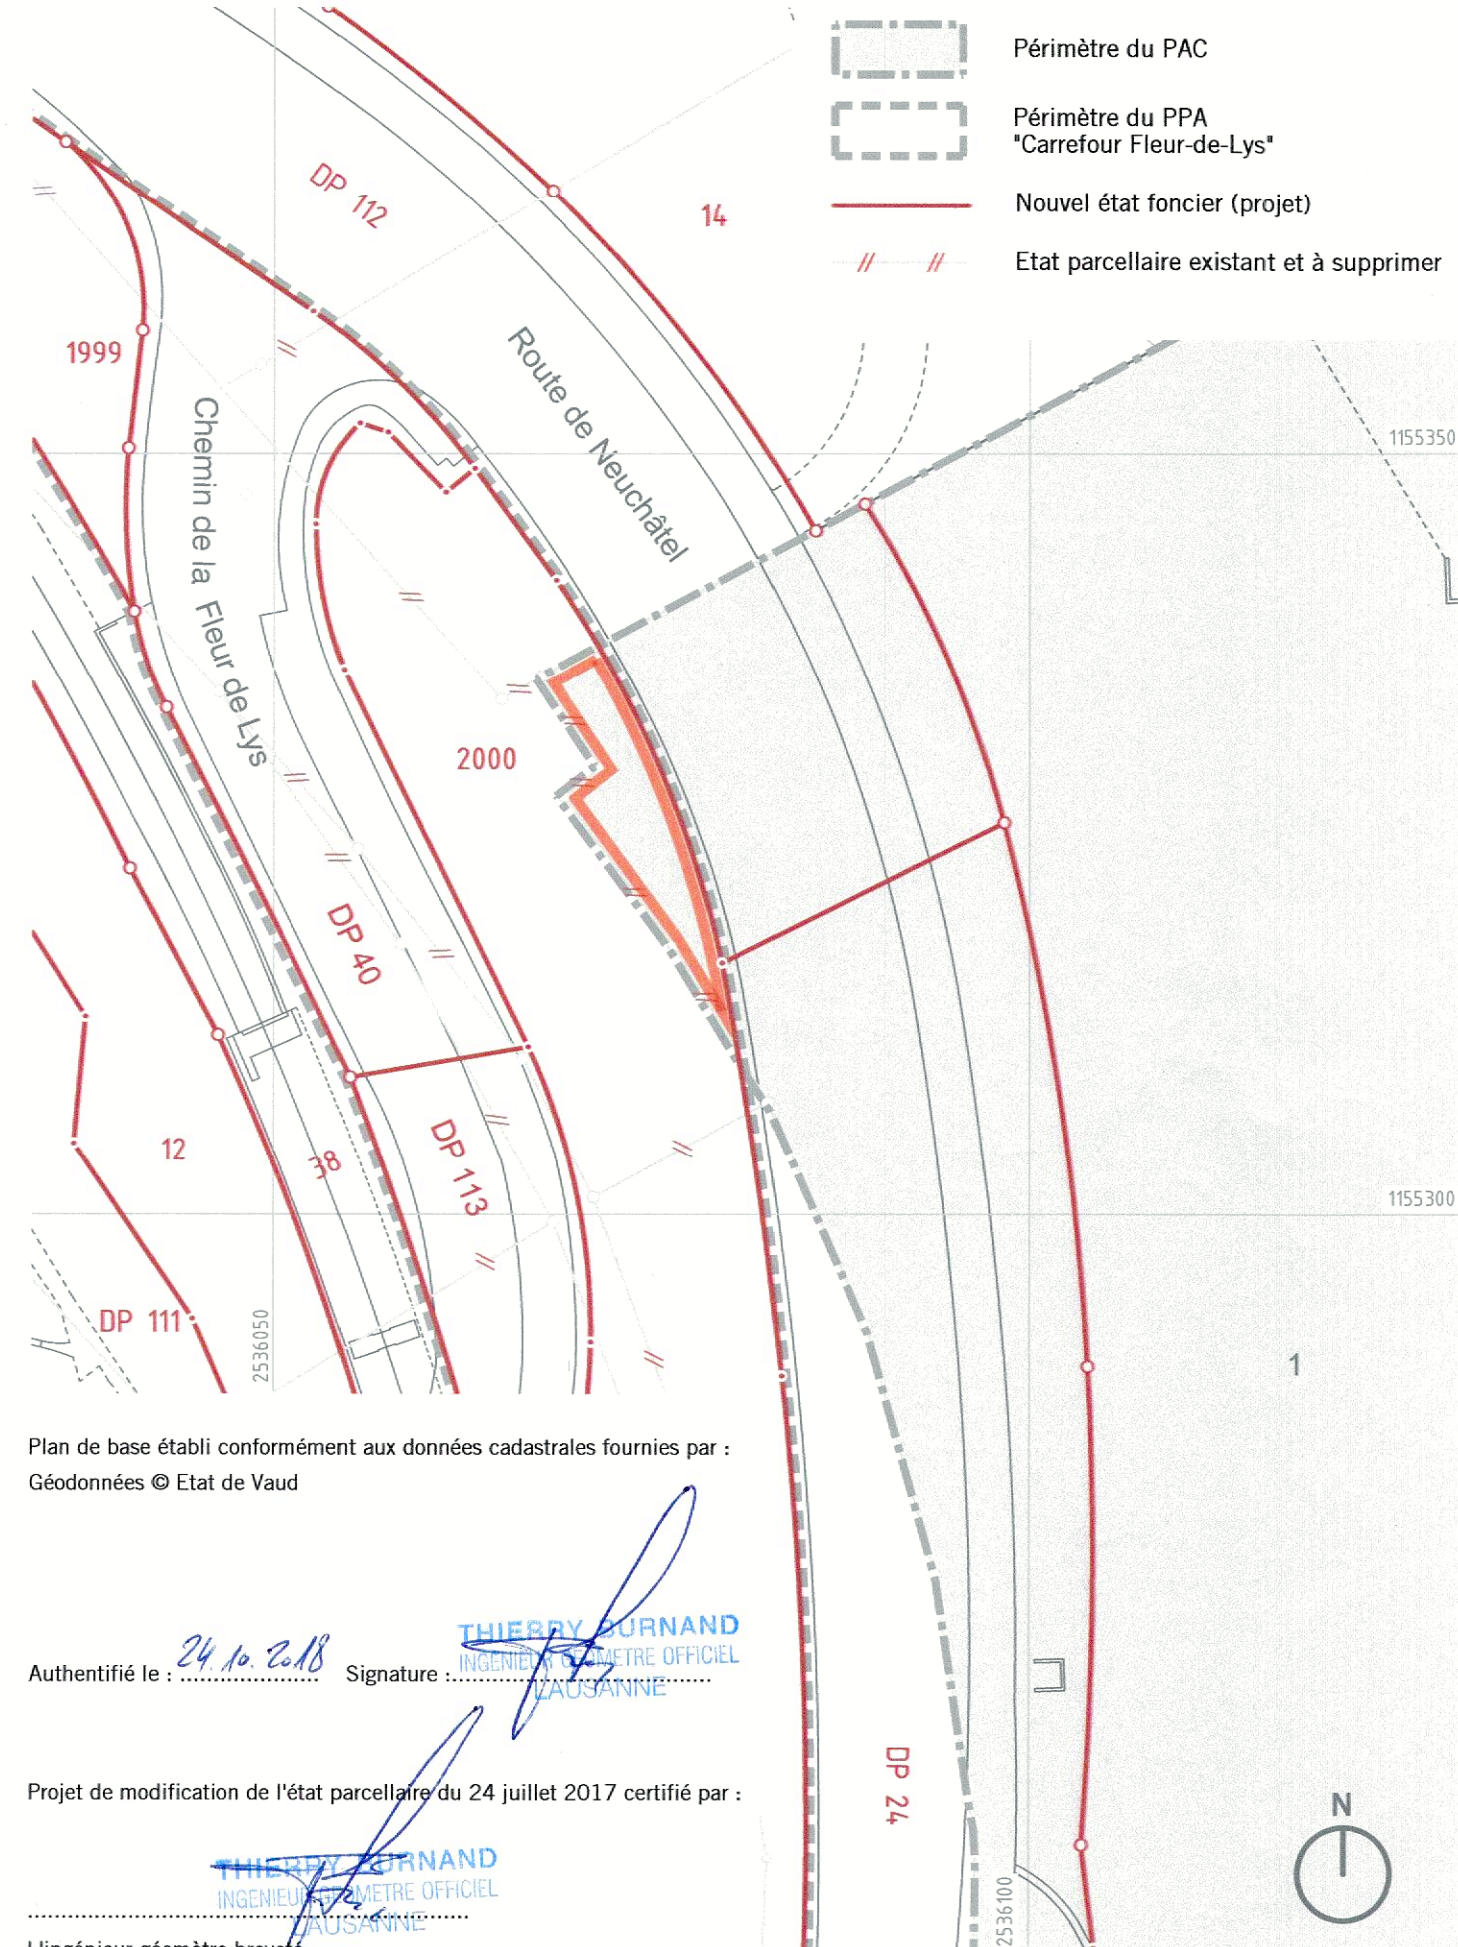

LEGENDE



Périmètre abrogé

A titre indicatif



Périmètre du PAC



Périmètre du PPA
"Carrefour Fleur-de-Lys"



Nouvel état foncier (projet)



Etat parcellaire existant et à supprimer

Plan de base établi conformément aux données cadastrales fournies par :
Géodonnées © Etat de Vaud

INGENIEUR GEOMETRE OFFICIEL
LAUSANNE

Projet de modification de l'état parcellaire du 24 juillet 2017 certifié par :

INGENIEUR GEOMETRE OFFICIEL
LAUSANNE
L'ingénieur géomètre breveté :